
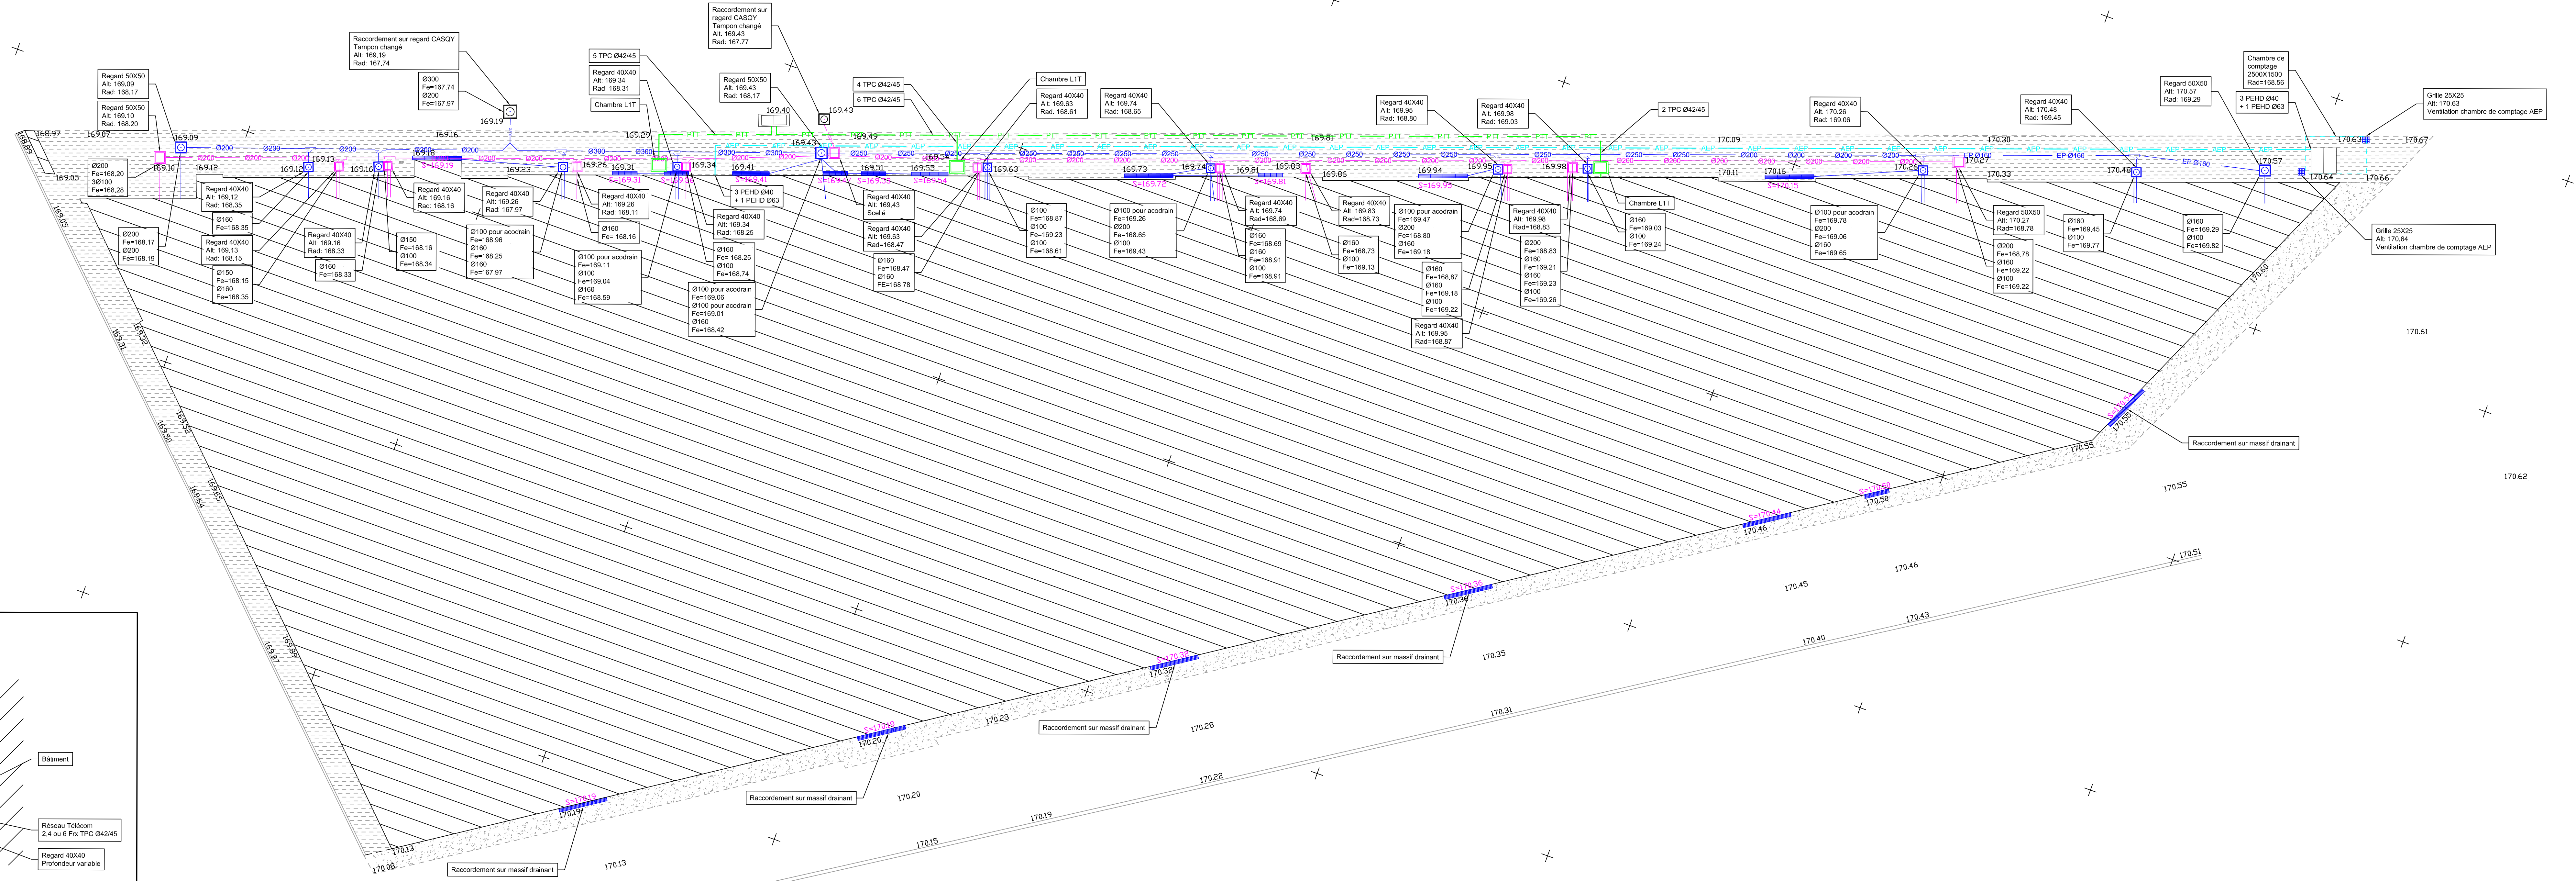


Rue des Louvières

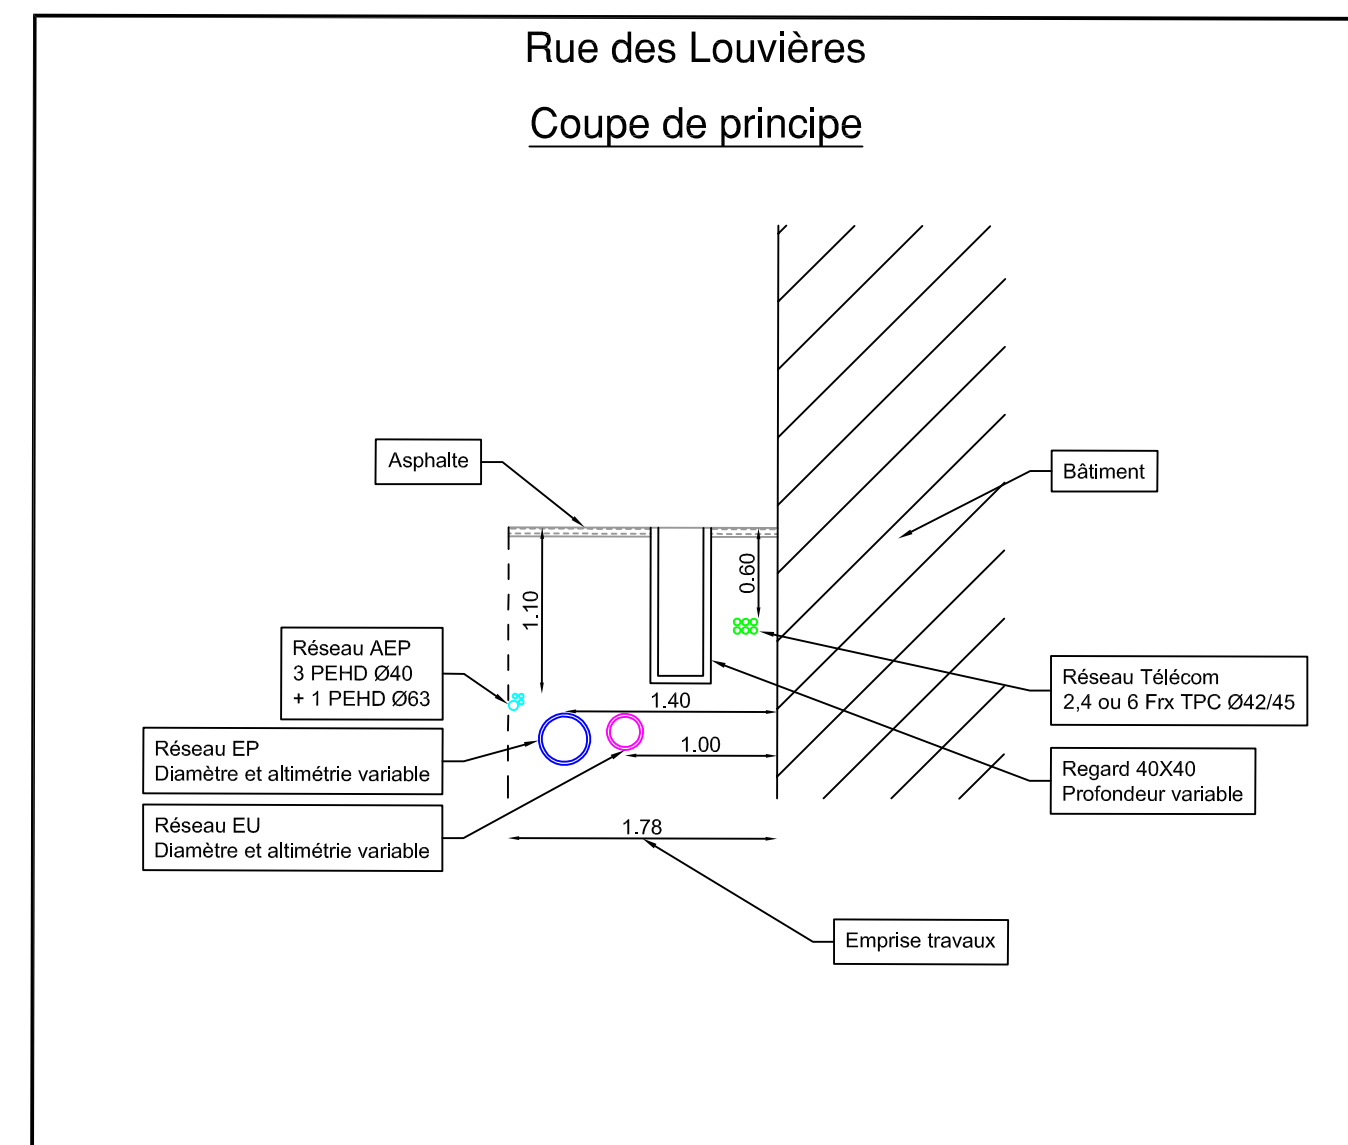

Nota :
Seuls les détails apparents en surface ont été relevés par notre géomètre. Les réseaux et ouvrages souterrains sont indiqués à l'aide des renseignements communiqués par les services intéressés. De ce fait, nous ne garantissons pas leurs positions.

REFLEXE
Topo
Cabinet de Géomètres & Bureau d'Etudes V.D.S.

Référence du dossier : RT16000-RECLO-0
Système planimétrique : C.C.49

Réflexe-Topo
12 rue de Bourgogne
76600 Les Fontaines-Rou
Téléphone et fax : 09 81 97 25 92
Courriel : contact@reflexe-topo.fr
Site internet : www.reflexe-topo.fr

Echelle : 1/100
Système altimétrique : I.G.N. 69